


# Схема расположения объекта капитального строительства на земельном участке

по адресу: Пензенская область, г. Пенза, ул. Есенина, д. 24  
Кадастровый номер: 58:29:4002022:442

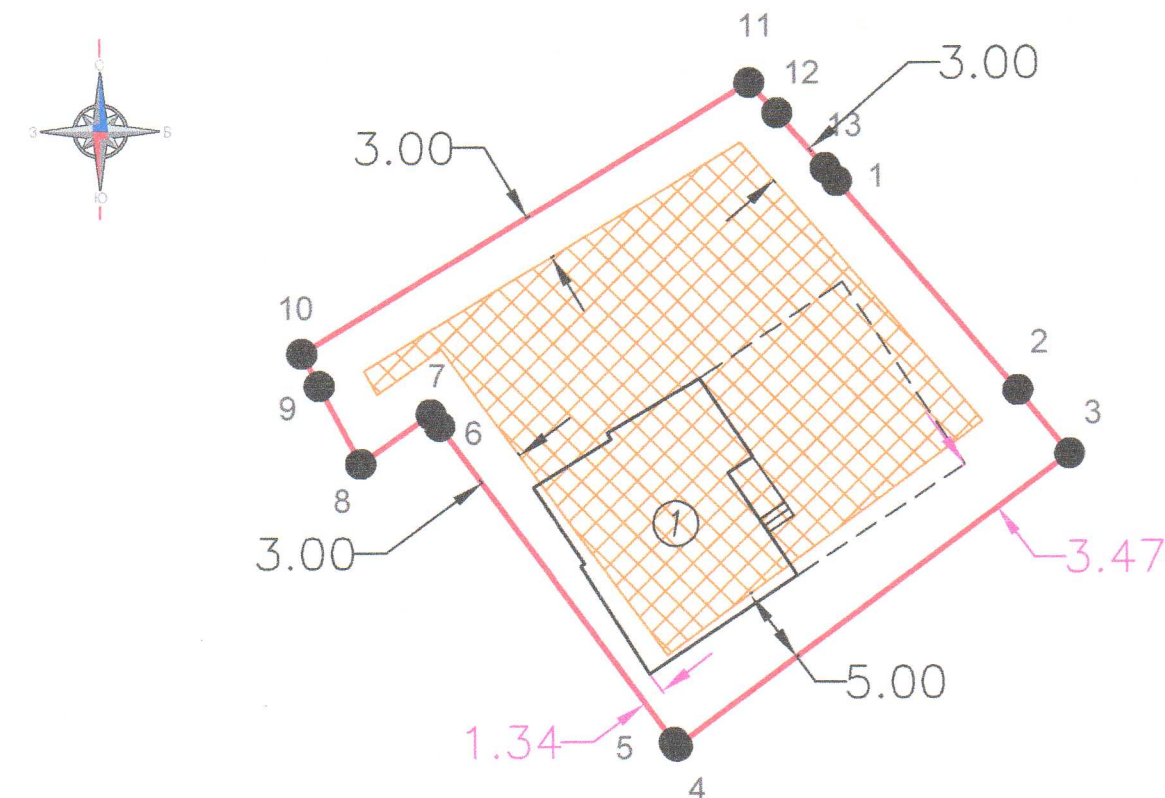


Масштаб 1:500


- Границы земельного участка
- Минимальные отступы от границ земельного участка в целях определения места допустимого размещения зданий, строений, сооружений
- Место допустимого размещения объекта капитального строительства
- 1 Номер характерной точки границы земельного участка
- ↔ 3.00 Нормативный минимальный отступ для размещения жилых домов
- ↔ 3.00 Испрашиваемый отступ от границ земельного участка в целях определения места допустимого размещения зданий, строений, сооружений
- Границы реконструируемого объекта капитального строительства
- ① Реконструируемый объект капитального строительства (Жилой дом)




Примечание: Схема расположения объекта капитального строительства на земельном участке с кадастровым номером 58:29:4002022:442 подготовлена в соответствии с Градостроительным регламентом. Земельный участок относится к землям населенных пунктов, расположен в территориальной зоне "Ж-1. Зона застройки индивидуальными жилыми домами". В соответствии с решением Пензенской городской Думы от 22.12.2009 г. № 229-13/5 "Об утверждении правил землепользования и застройки г. Пензы" (в редакции от 26.06.2020 № 203-11/7).

**Исполнительная съемка земельного участка заявителя с изображением земельных участков, смежных к земельному участку заявителя**

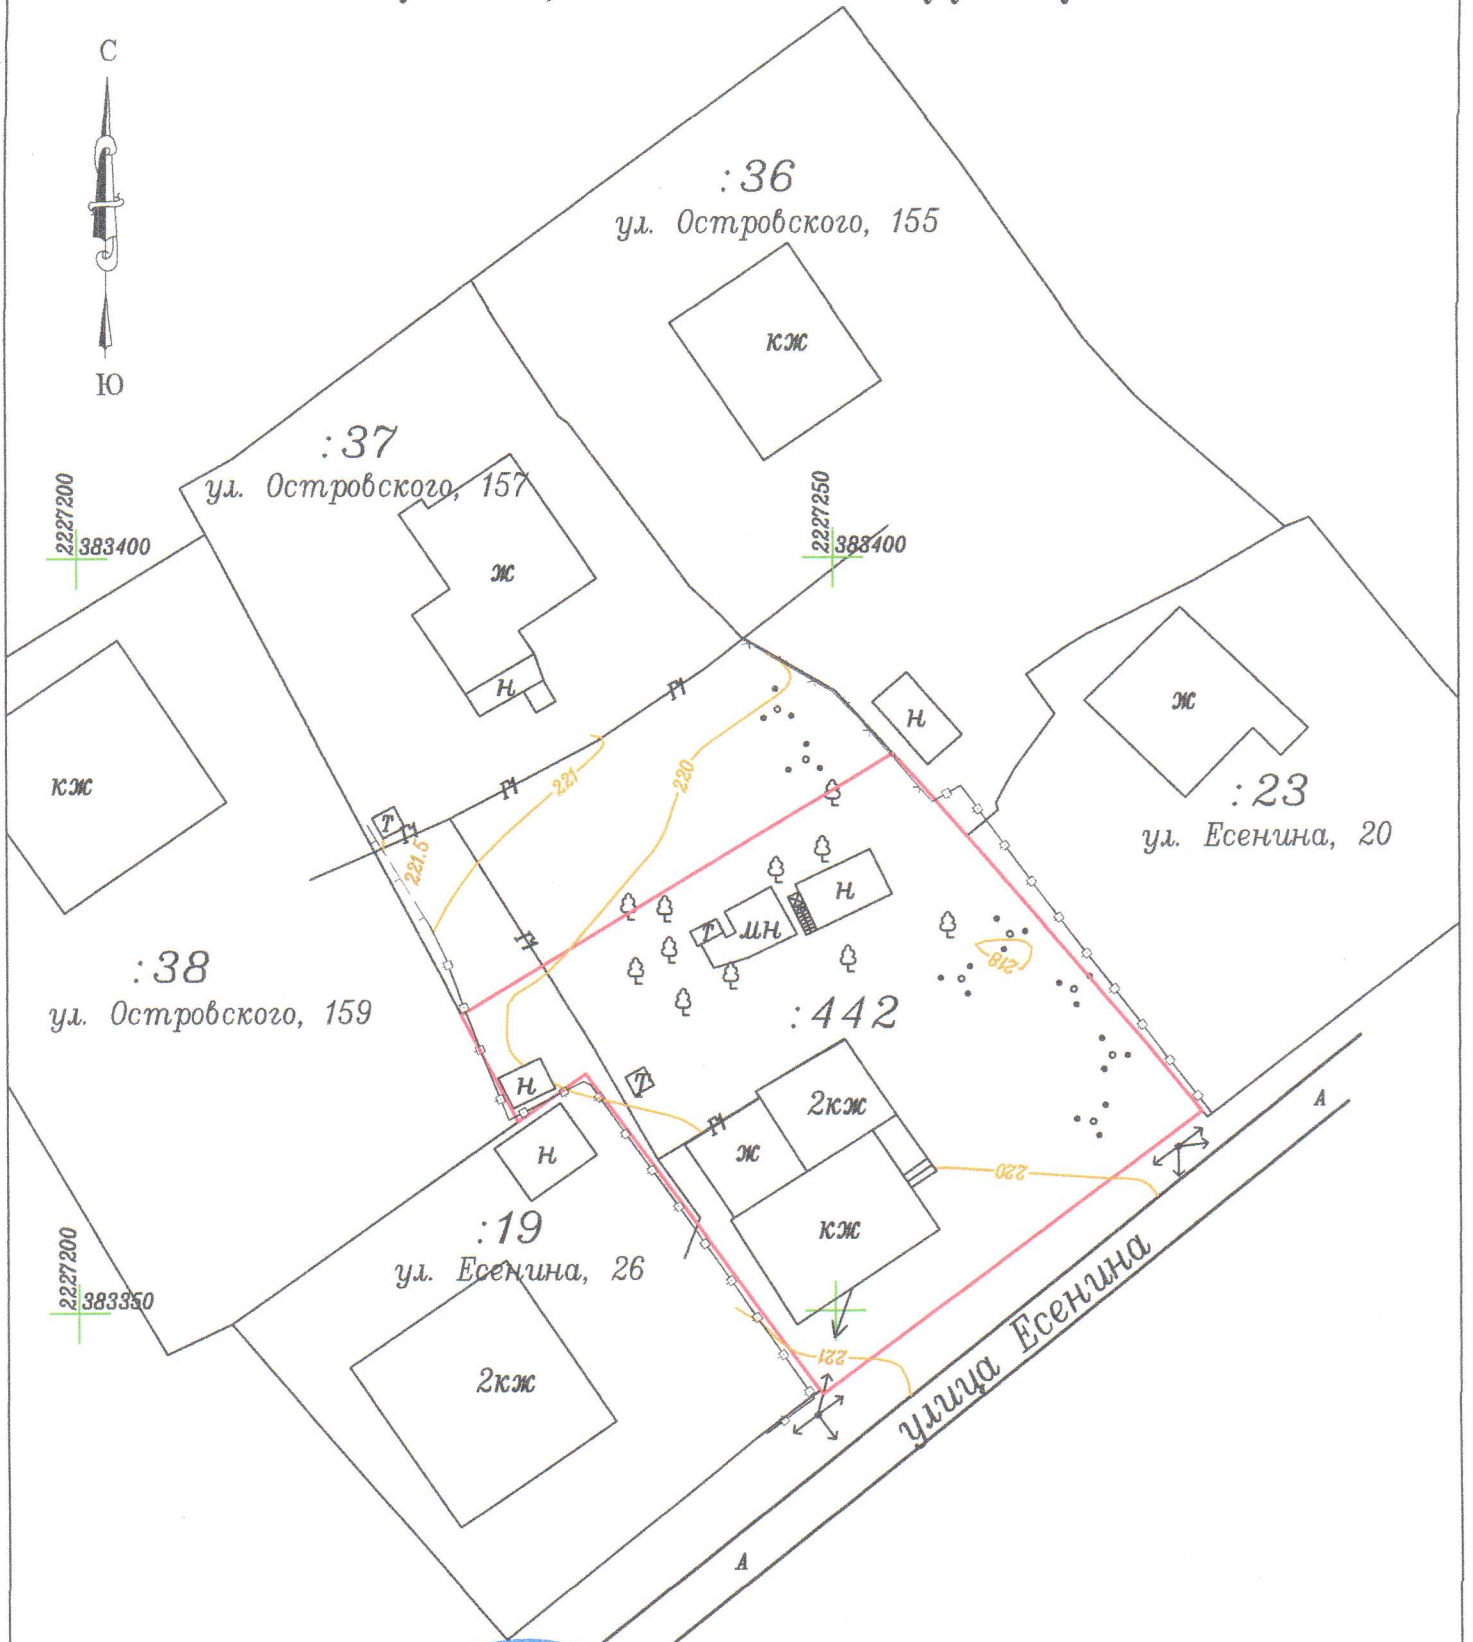

|           |                |               |         |   |        |      |        |   |   |   |
|-----------|----------------|---------------|---------|---|--------|------|--------|---|---|---|
|           | Ф.И.О.         | д.и.и.с.      | подпись | Заказчик: Тепляков А.В.                                                                                    |        |      |        |   |   |   |
|           |                |               |         | Кадастровый номер земельного участка: 58:29:4002022:442                                                    |        |      |        |   |   |   |
| Выполнил: | Мельситов А.М. | 22.07.2022 г. |         | Исполнительная съемка земельного участка по адресу:<br>Пензенская область, город Пенза, ул. Есенина, 24    |        |      |        |   |   |   |
|           |                |               |         | Топографический план участка                                                                               |        |      |        |   |   |   |
|           |                |               |         | Масштаб 1:500<br>Сечение рельефа через 1 м                                                                 |        |      |        |   |   |   |
|           |                |               |         | <table><tr><td>Стадия</td><td>Лист</td><td>Листов</td></tr><tr><td>П</td><td>1</td><td>1</td></tr></table> | Стадия | Лист | Листов | П | 1 | 1 |
| Стадия    | Лист           | Листов        |         |   |        |      |        |   |   |   |
| П         | 1              | 1             |         |   |        |      |        |   |   |   |

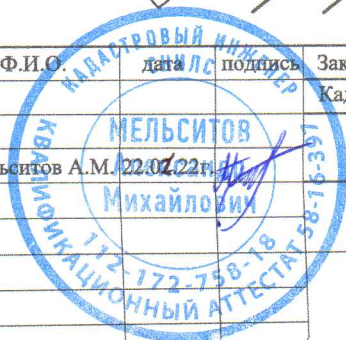

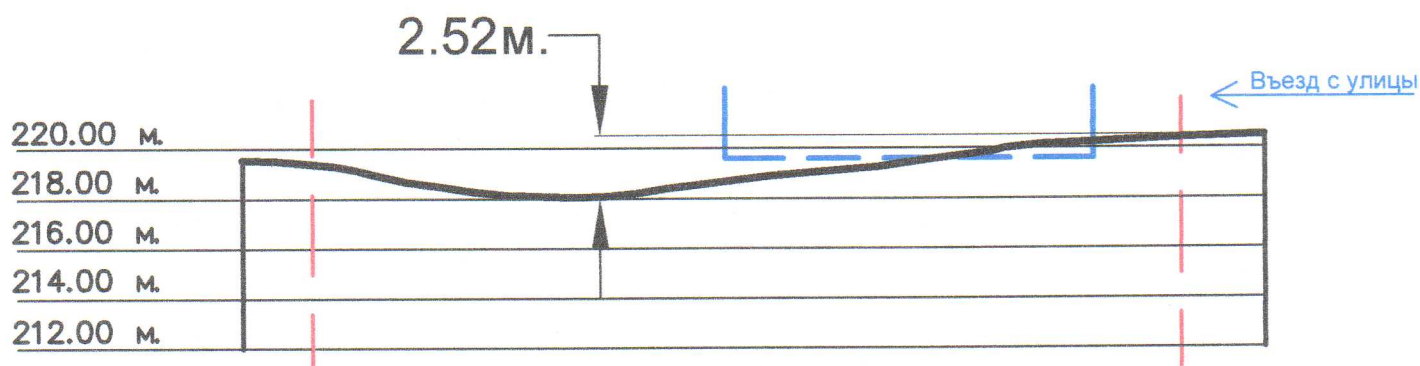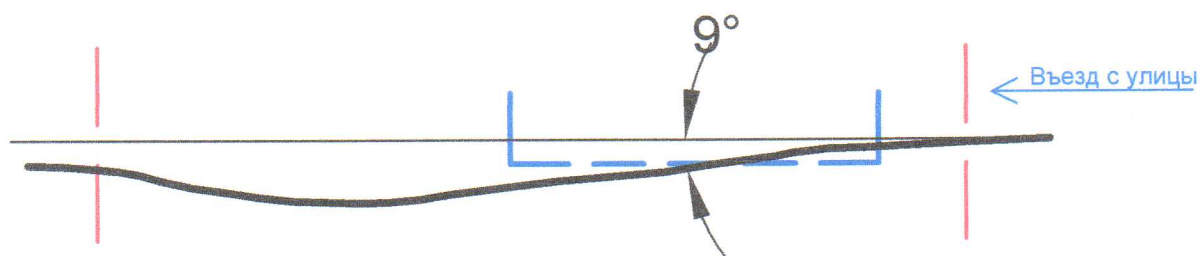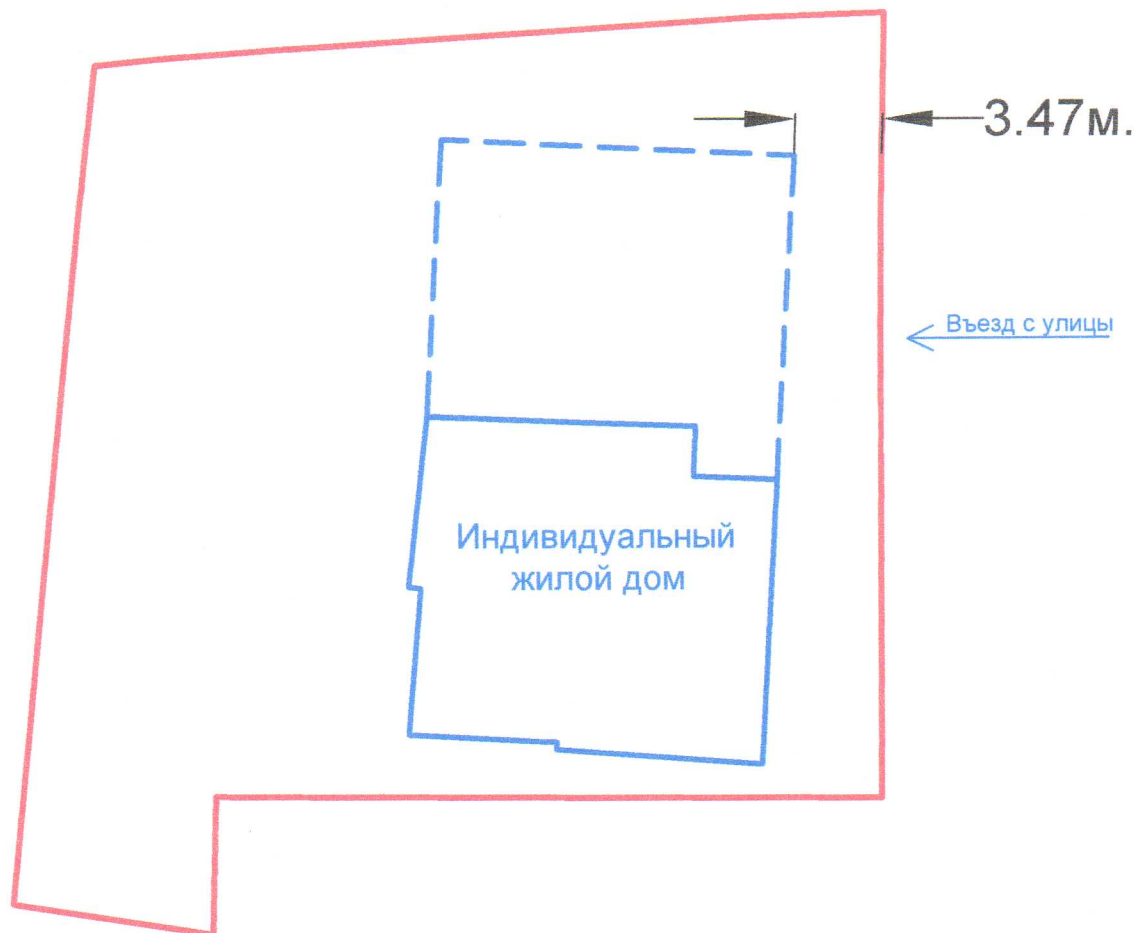

|           |                |          |      |                                                        |                               |      |        |
|-----------|----------------|----------|------|--------------------------------------------------------|-------------------------------|------|--------|
|           | Ф.И.О.         | Дата     | Полн | Заказчик                                               | Тепляков Алексей Владимирович |      |        |
|           |                |          |      | Кадастровый номер земельного участка:                  | 58:29:4002022:442             |      |        |
| Выполнил: | Мельситов А.М. | 31.01.22 |      | Профиль рельефа земельного участка                     |                               |      |        |
|           |                |          |      | Адрес земельного участка: г. Пенза, ул. Есенина, д. 24 |                               |      |        |
|           |                |          |      | Масштаб: 1:300                                         | Стадия                        | Лист | Листов |
|           |                |          |      |                                                        | п                             | 1    | 1      |
|           |                |          |      |                                                        |                               |      |        |