


Схема расположения объекта капитального строительства на земельном участке


по адресу: Пензенская область, г. Пенза, ул. Луначарского, 36А
Кадастровый номер: 58:29:2012007:56

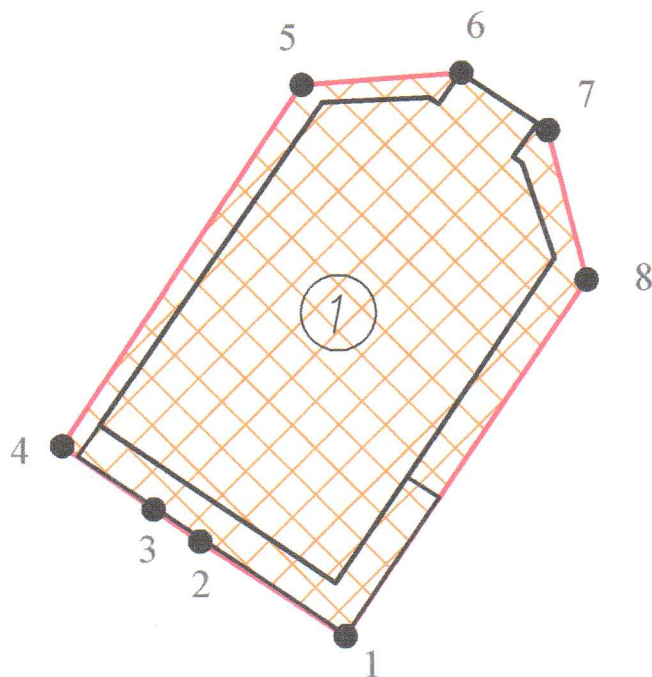

Масштаб 1:200

-  Границы земельного участка
-  Минимальные отступы от границ земельного участка в целях определения места допустимого размещения зданий, строений, сооружений
-  Место допустимого размещения объекта капитального строительства
-  Номер характерной точки границы земельного участка
-  Нормативный минимальный отступ для размещения объекта капитального строительства
-  Границы реконструируемого объекта капитального строительства
-  Реконструируемый объект капитального строительства (Магазин)

Примечание: Схема расположения объекта капитального строительства на земельном участке с кадастровым номером 58:29:2012007:56 подготовлена в соответствии с Градостроительным регламентом. Земельный участок относится к землям населенных пунктов, расположен в территориальной зоне "Ж-3. Зона застройки среднеэтажными многоквартирными домами". В соответствии с решением Пензенской городской Думы от 22.12.2009 г. № 229-13/5 "Об утверждении правил землепользования и застройки г. Пензы" (в редакции от 26.06.2020 № 203-11/7).

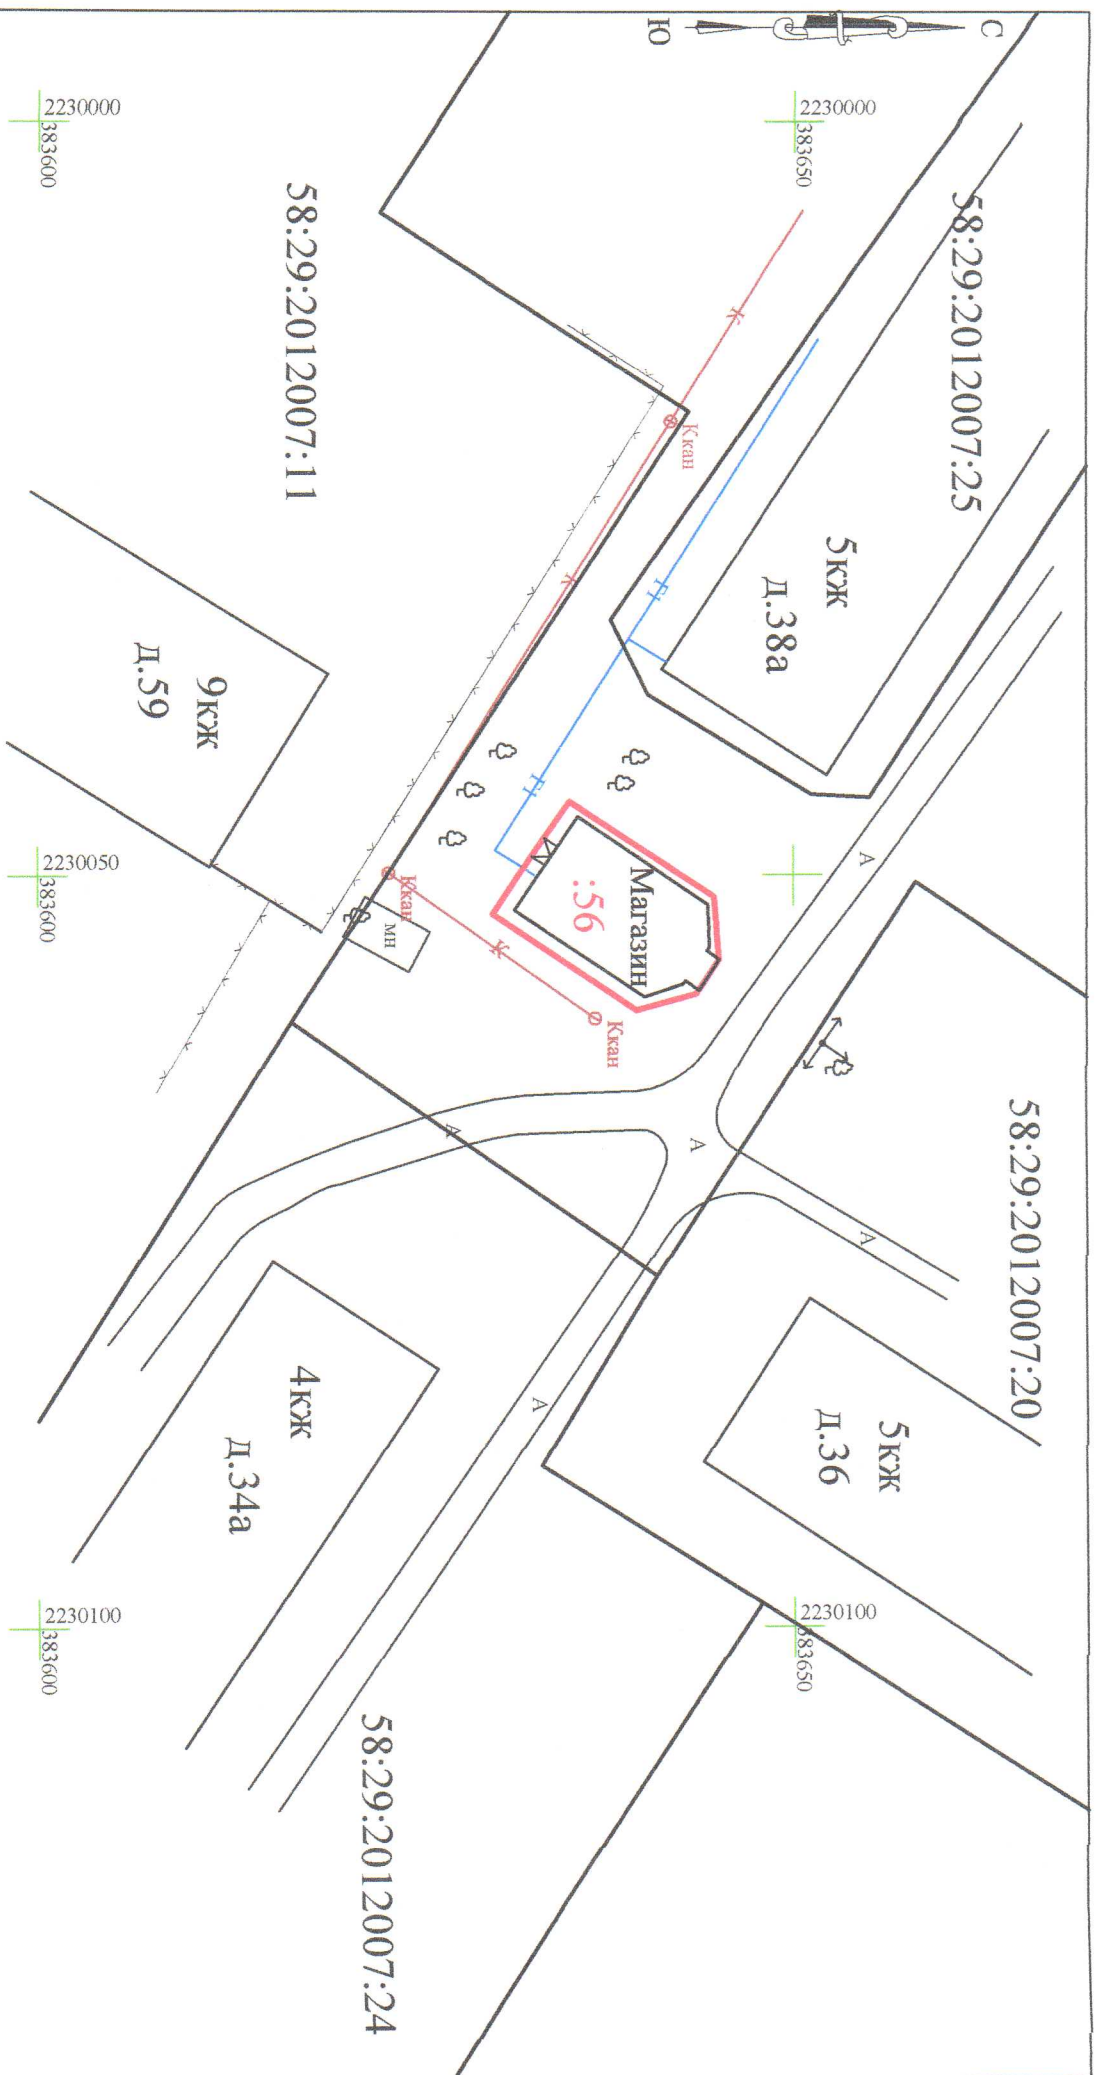

58:29:2012007:11

58:29:2012007:25

58:29:2012007:20

58:29:2012007:24

Ф.И.О.	Дата подписи	Заказчик: Вакулин В.Я.
М.П.	М.П.	Кадастровый номер земельного участка: 558:29:2012007:56
Выполнил: Мельников А.М.	16.02.2016	Исполнительная съемка земельного участка
М.П.	М.П.	по адресу: город Пенза, ул. Луначарского, 36А
М.П.	М.П.	Топографический план участка
М.П.	М.П.	Масштаб 1:500
М.П.	М.П.	Сечение рельефа через 0,5 м
М.П.	М.П.	Стация
М.П.	М.П.	Лист
М.П.	М.П.	Листов

